

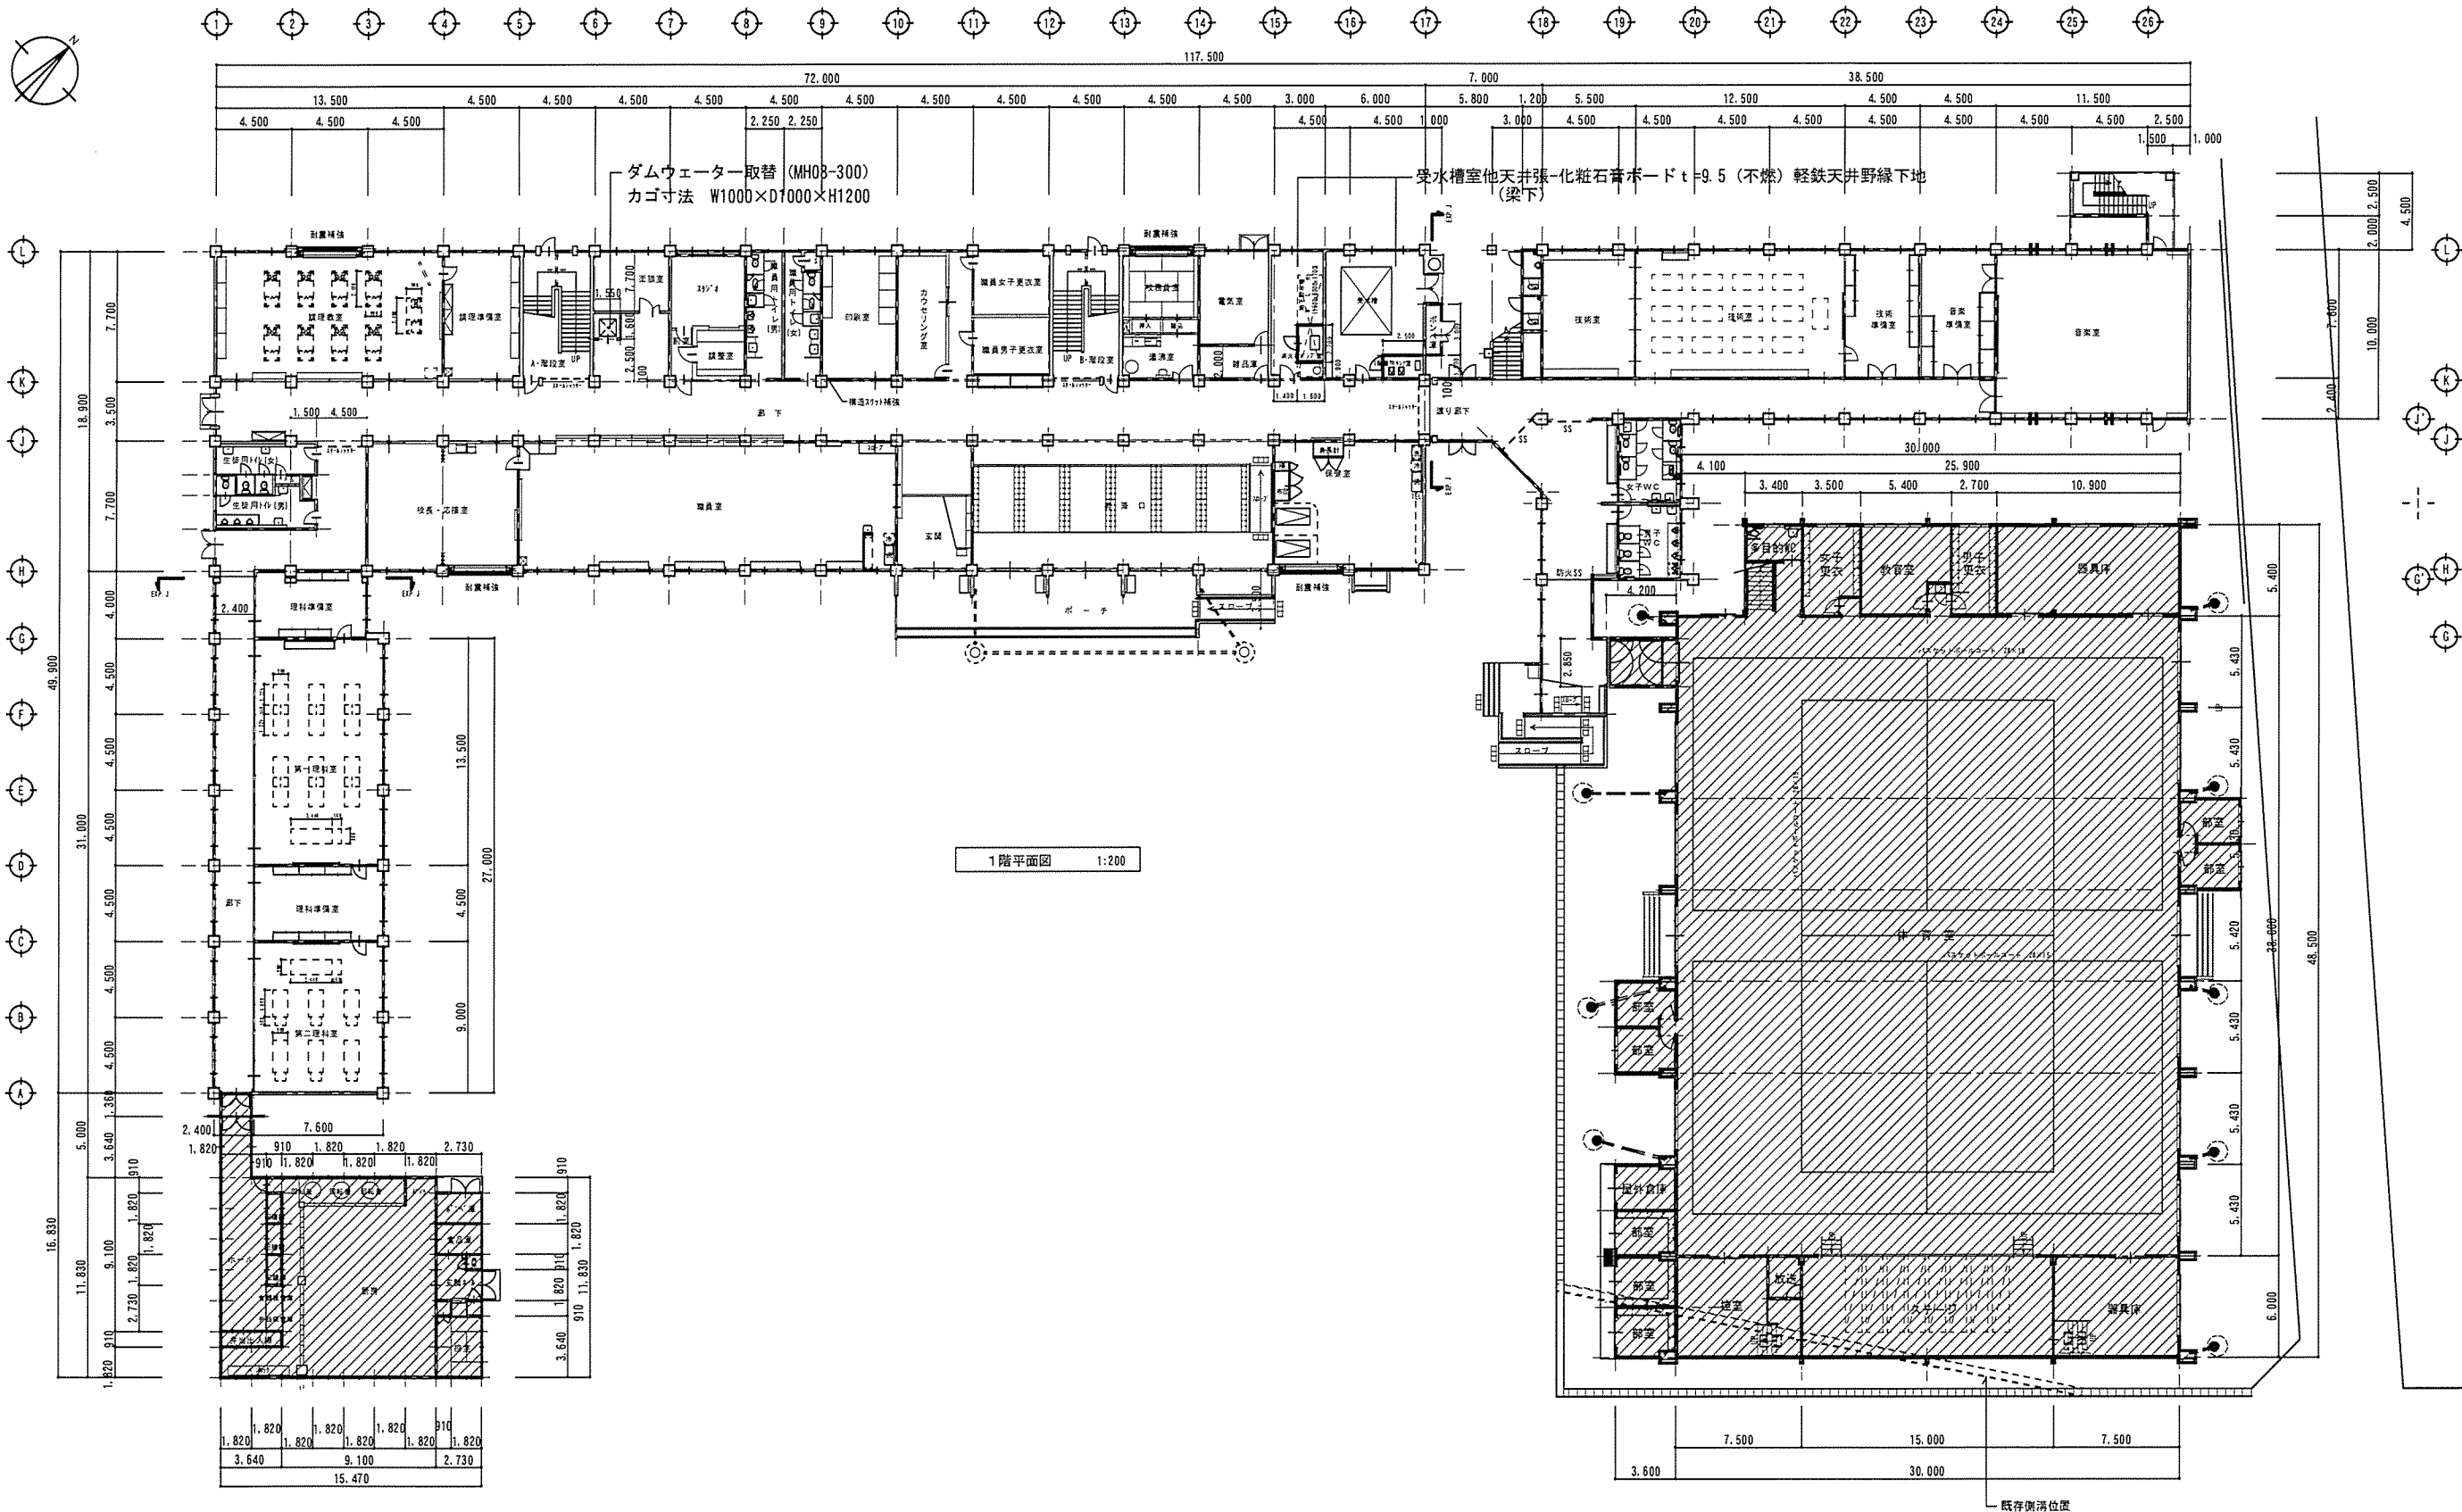
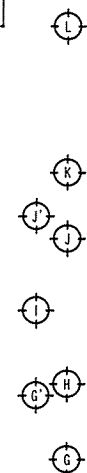
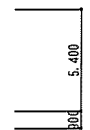
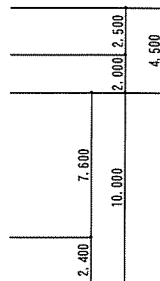
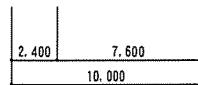
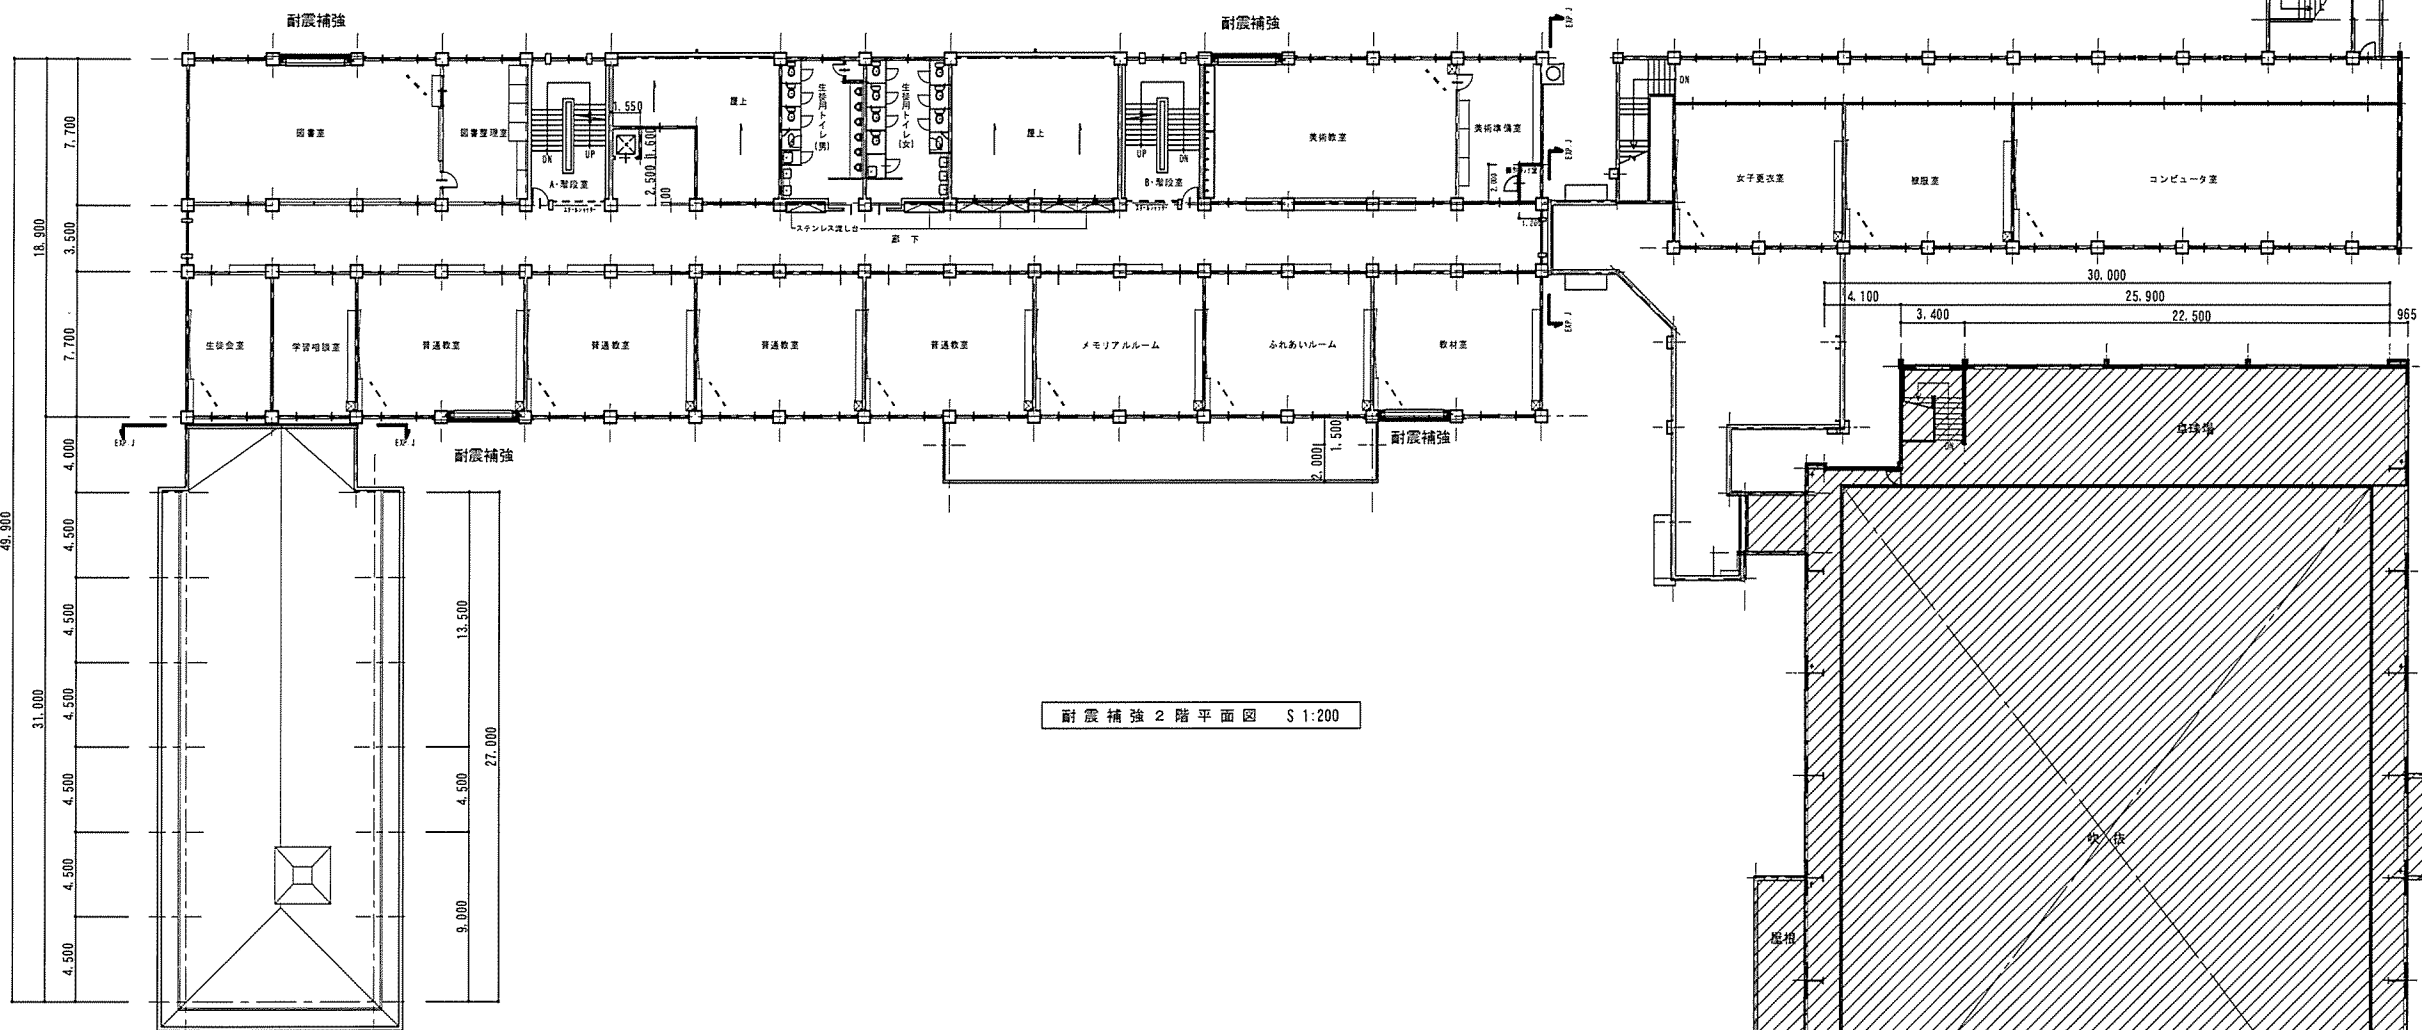
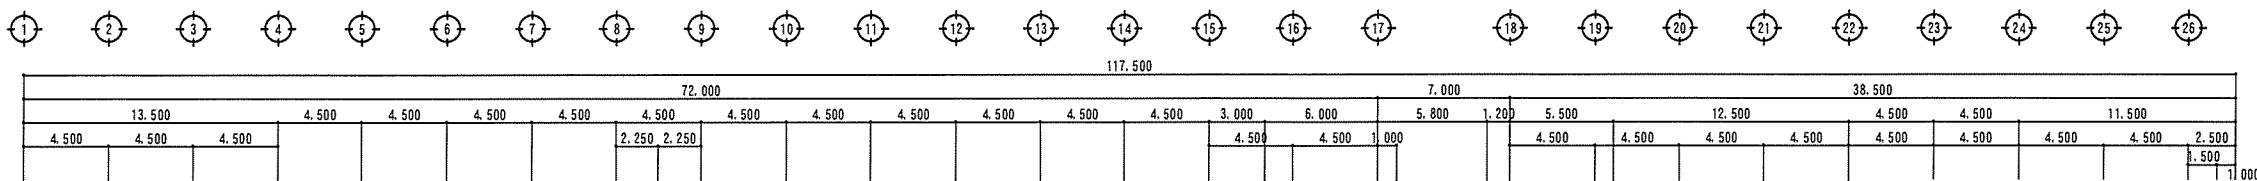


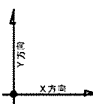

竣工図

＜特記事項＞					株 式 会 社 小 畑 設 計 事 務 所 秋田市山王三丁目1-7 東栄ビル TEL018-863-0135 一級建築士事務所 秋田県知事登録 第 09-10A-0001 号 管理建築士 一級建築士大臣登録 第 151019 号 齊藤 巧	総 括	担 当		工 事 名 称	天王中学校大規模改造工事（第 1 工区）	設計年月日	縮 尺	図 面 番 号
									図 面 名 称	1 階 改 造 平 面 図	2013. 02	(A1) 1/100 (A3) 1/200	A-07

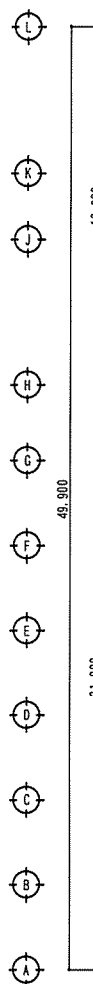


耐震補強 2 階平面図 S 1:200


2階床面積

竣工図

<特記事項>	 株式会社 小畑設計事務所 秋田市山王三丁目1-7 東和ビル TEL018-863-0136 一級建築士事務所 秋田県知事登録 第 09-10A-0001 号 管理建築士 一級建築士大臣登録 第 151019 号 齊藤 巧	総括	担当	工事名称	天王中学校大規模改造工事（第1工区）	設計年月日	縮尺	図面番号
				図面名称	2階改造平面図	2013.02	(A1) 1/100 (A3) 1/200	A-08

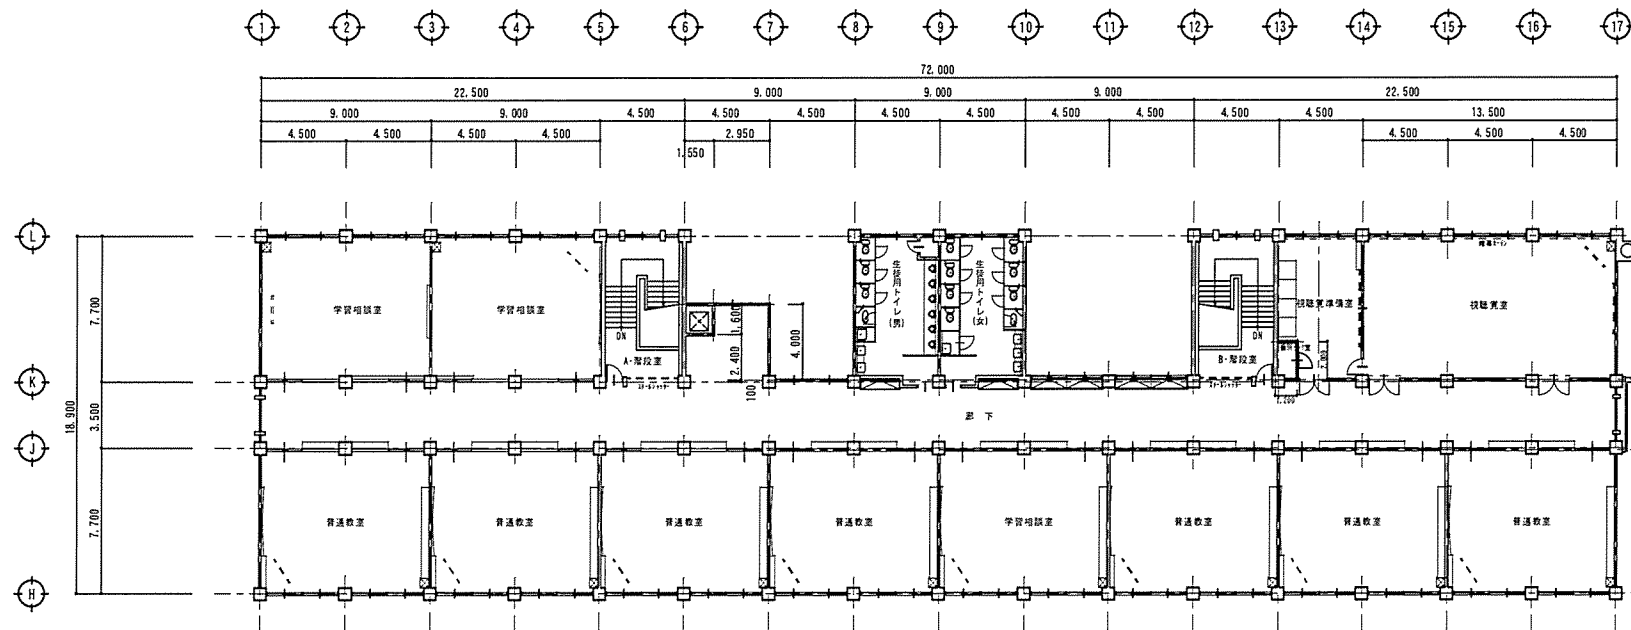

3階平面図 1:200

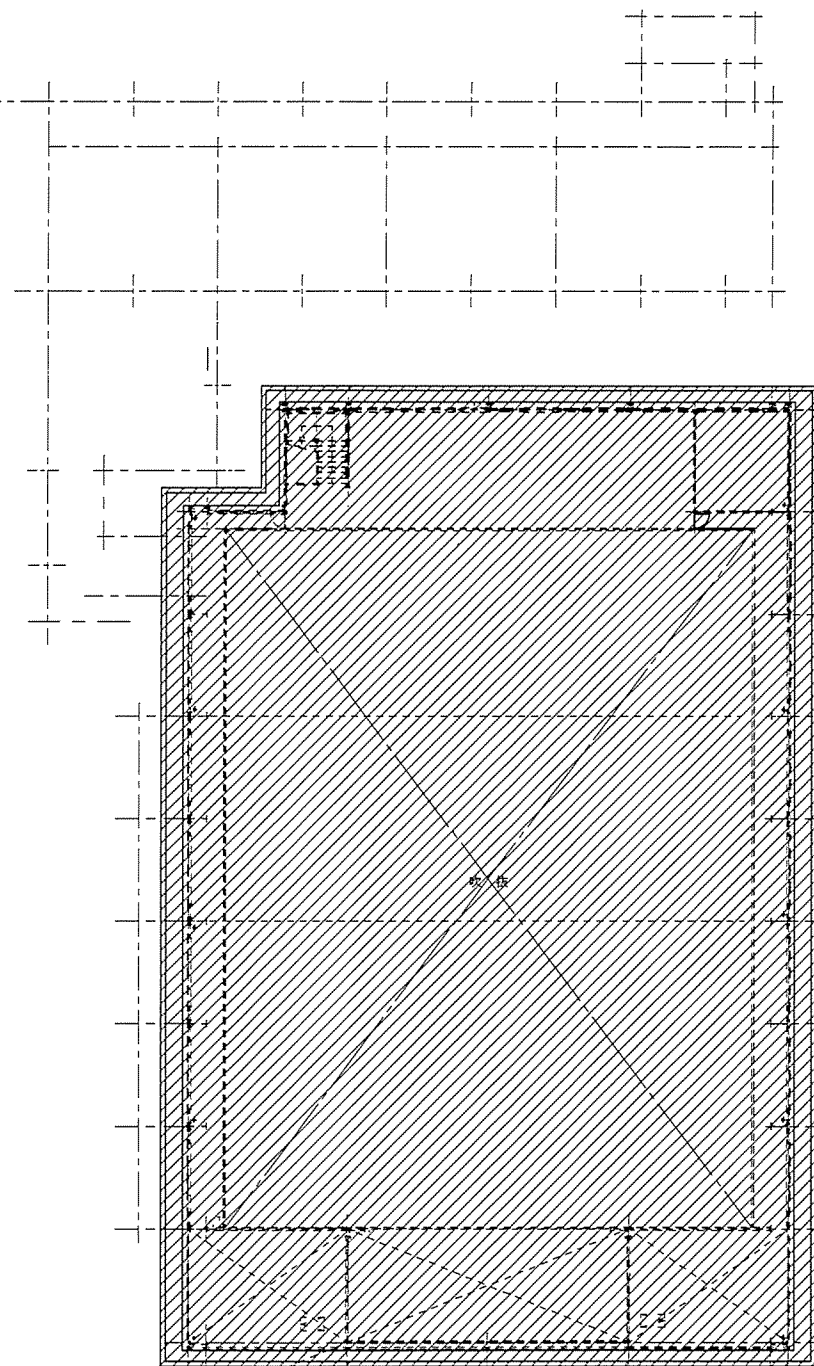

竣工図

＜特記事項＞	 株式会社小畑設計事務所 秋田市山王三丁目1-7 東約ビル TEL018-863-0136 一級建築士事務所 秋田県知事登録 第 08-10A-0001 号 管理建築士 一級建築士大臣登録 第 151019 号 齊藤 巧	総括	担当	工事名称	天王中学校大規模改造工事（第1工区）	設計年月日	縮尺	図面番号
				図面名称	3階改造平面図・PH平面図	2013.02	(A1) 1/100 (A3) 1/200	A-09


作業動線図

令和 年 月 日 ()

潟上市立天王中学校

校長	給食主任

献立名及び食材名	①			②			③		
	④			⑤			⑥		

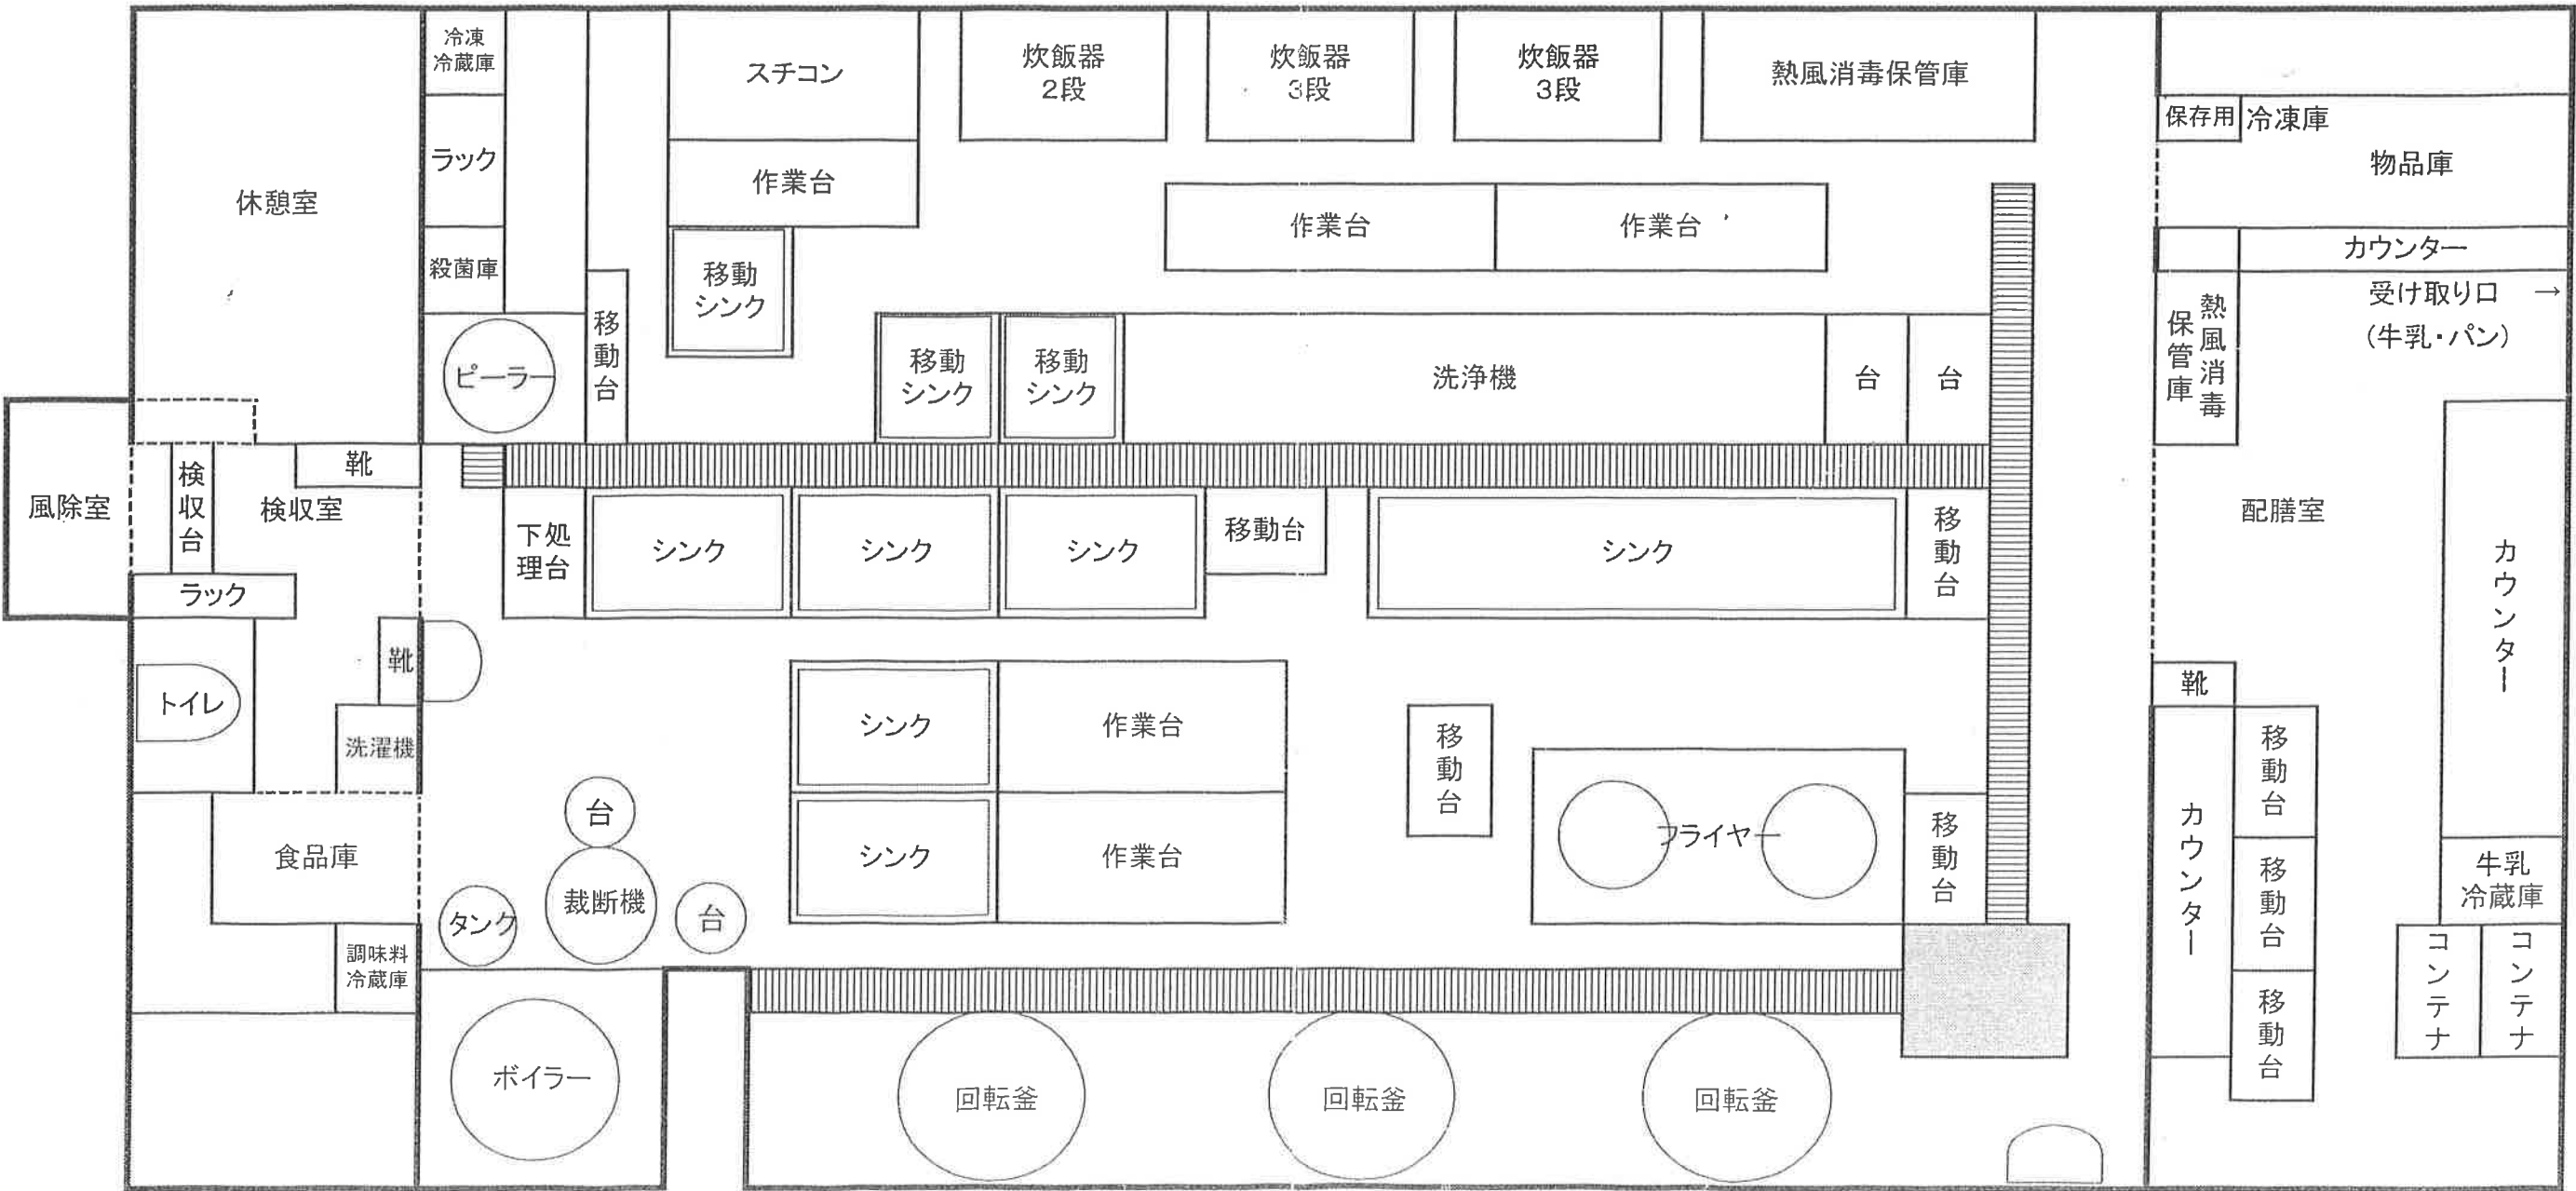

〔注意〕
作業動線図は、二次汚染を招く可能性の高い食品と、汚染されたくない食品の交差を防ぐために示す。両者が交差する場合は、時間差をつける。